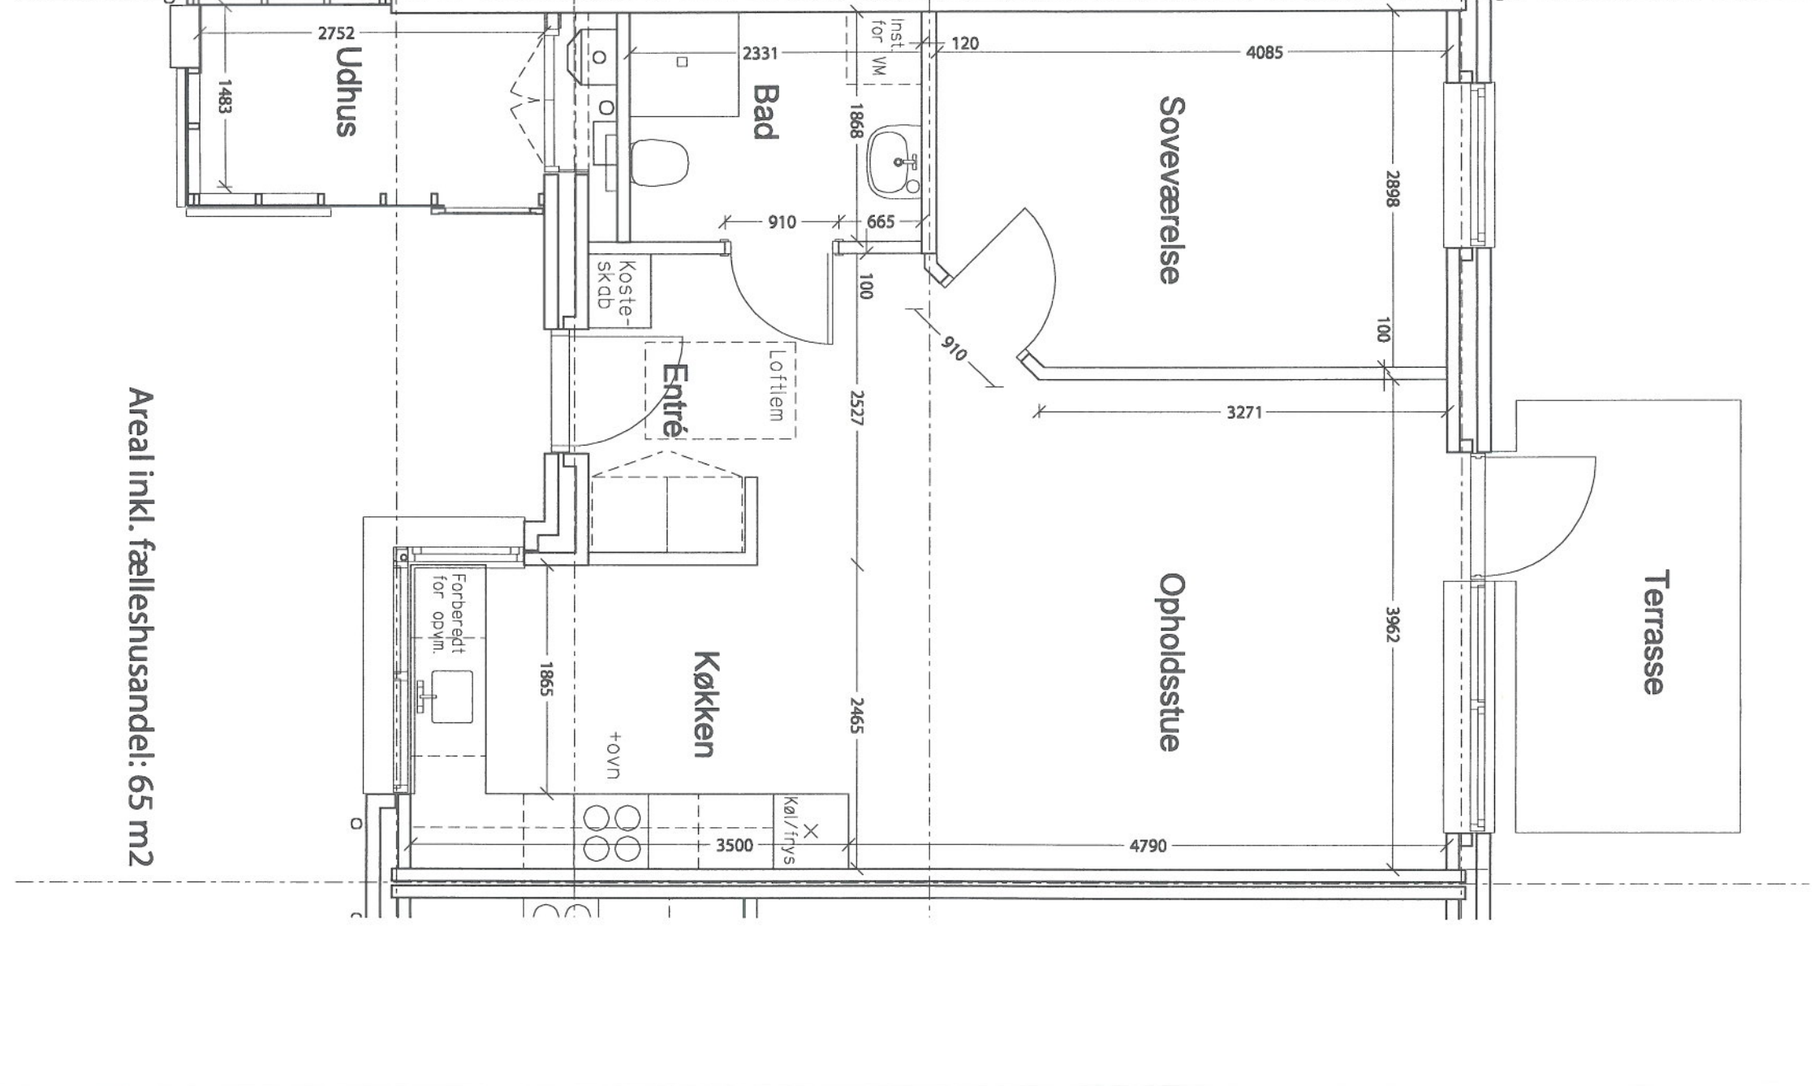

Areal inkl. fælleshusandel: 65 m2

N

B	MIH	BAD OPBYGGET PÅ STEDET, DERMED MINDRE OG UDEN VINDUE, MULIGGØR AT VÆRELSE 28 CM SMALLERE	08.11.02
A	MIH	REVIDERET I HENH. TIL BEBOERØNSKER	11.10.02
REV	INT	NOTER	DATO

MARIENLYST PARK, SENIORBOLIGER I ØLSTYKKE

ALFRED HANSENS PLADS 36-68

GL. ROSKILDEVEJ, 3650 ØLSTYKKE — AS-BUILT 27.05.2004 — MATR. NR. 3d

BYGHERRE: STENLØSE-ØLSTYKKE BOLIGFORENING

BYGGEFORRETNINGSFØRER: KAB VESTERVOLDGADE 17 1552 KØBENHAVN V TLF 33 63 10 00 FAX 33 63 10 01

EMNE: BOLIG NR. 38, Boligtype Ax

SAG 575 CADFIL lej36-42 TEGN. NR.

MÅL 1:50 INT. MIH

DATO 01.02.03 GODK. -

AR 62

■ ARKITEKT	NIELSEN & RUBOW A/S	PAR	SKT ANNÆ PASSAGE F	1262	KØBENHAVN K	E-mail: tnr@tnr.dk	TLF 3369 1122	FAX 3369 1133
□ INGENIØR	DOMINIA AS	FRI	STUDIESTRÆDE 38	1455	KØBENHAVN K	dominia@dominia.dk	TLF 33 434 500	FAX 33 434 501

Filnavn: 5725-4_Plan_Type Ax_Bolig nr. 38_01

Målestok: 1:50

0 1 2 3m

AR 62